


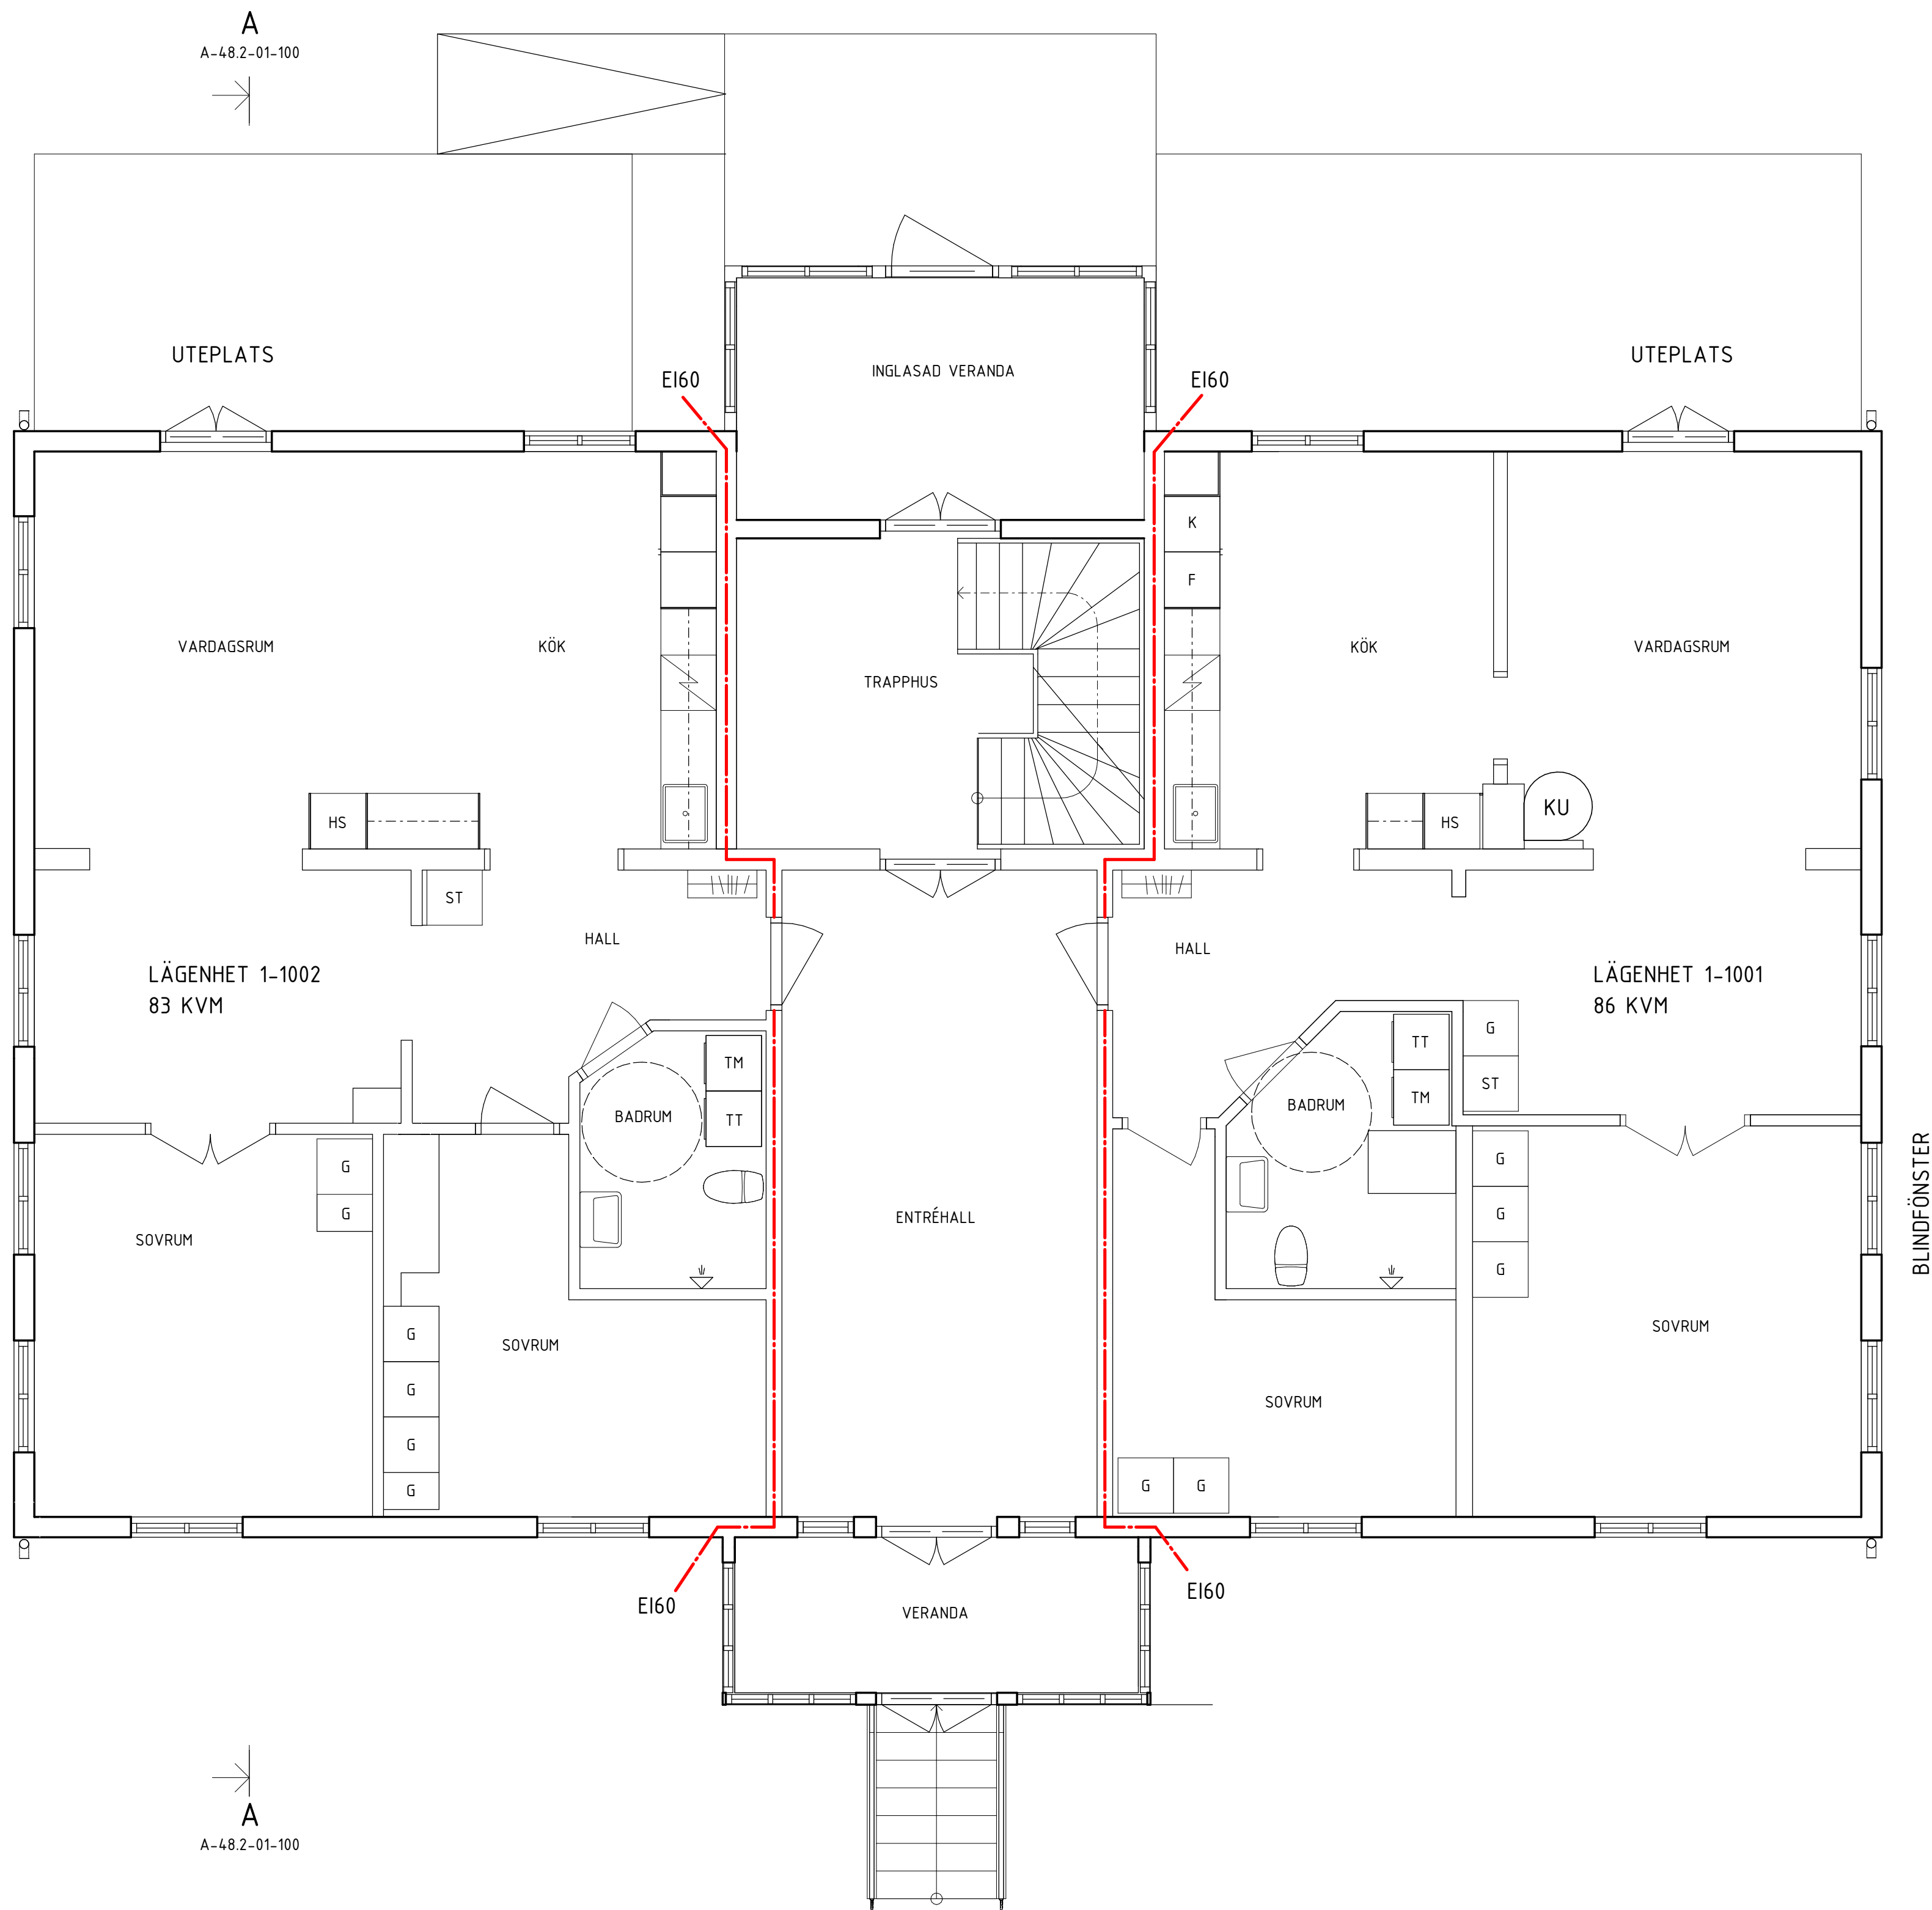

BET	ANT	ÄNDRINGEN AVSER	SIGN	DATUM
RELATIONSHANDLING				
ENGESBERG HERRGÅRD				
NORRLANDET 3:18				
Arkitektgruppen i Gävle ab Kyrkogatan 23, 803 11 Gävle Tel: 026 - 54 18 40				
UPPDRAG N 2001600	RITAD/KONSTR. AV S. ANDERSSON	HANDLÄGGARE F. MINICZ		
DATUM 2023-06-20	ANSVARIG N. SIMONSSON			
OMBYGGNATION HERRGÅRDEN PLAN 1				
SKALA A1 1:50 A3 1:100	NUMMER A-48.1-01-100			BET