


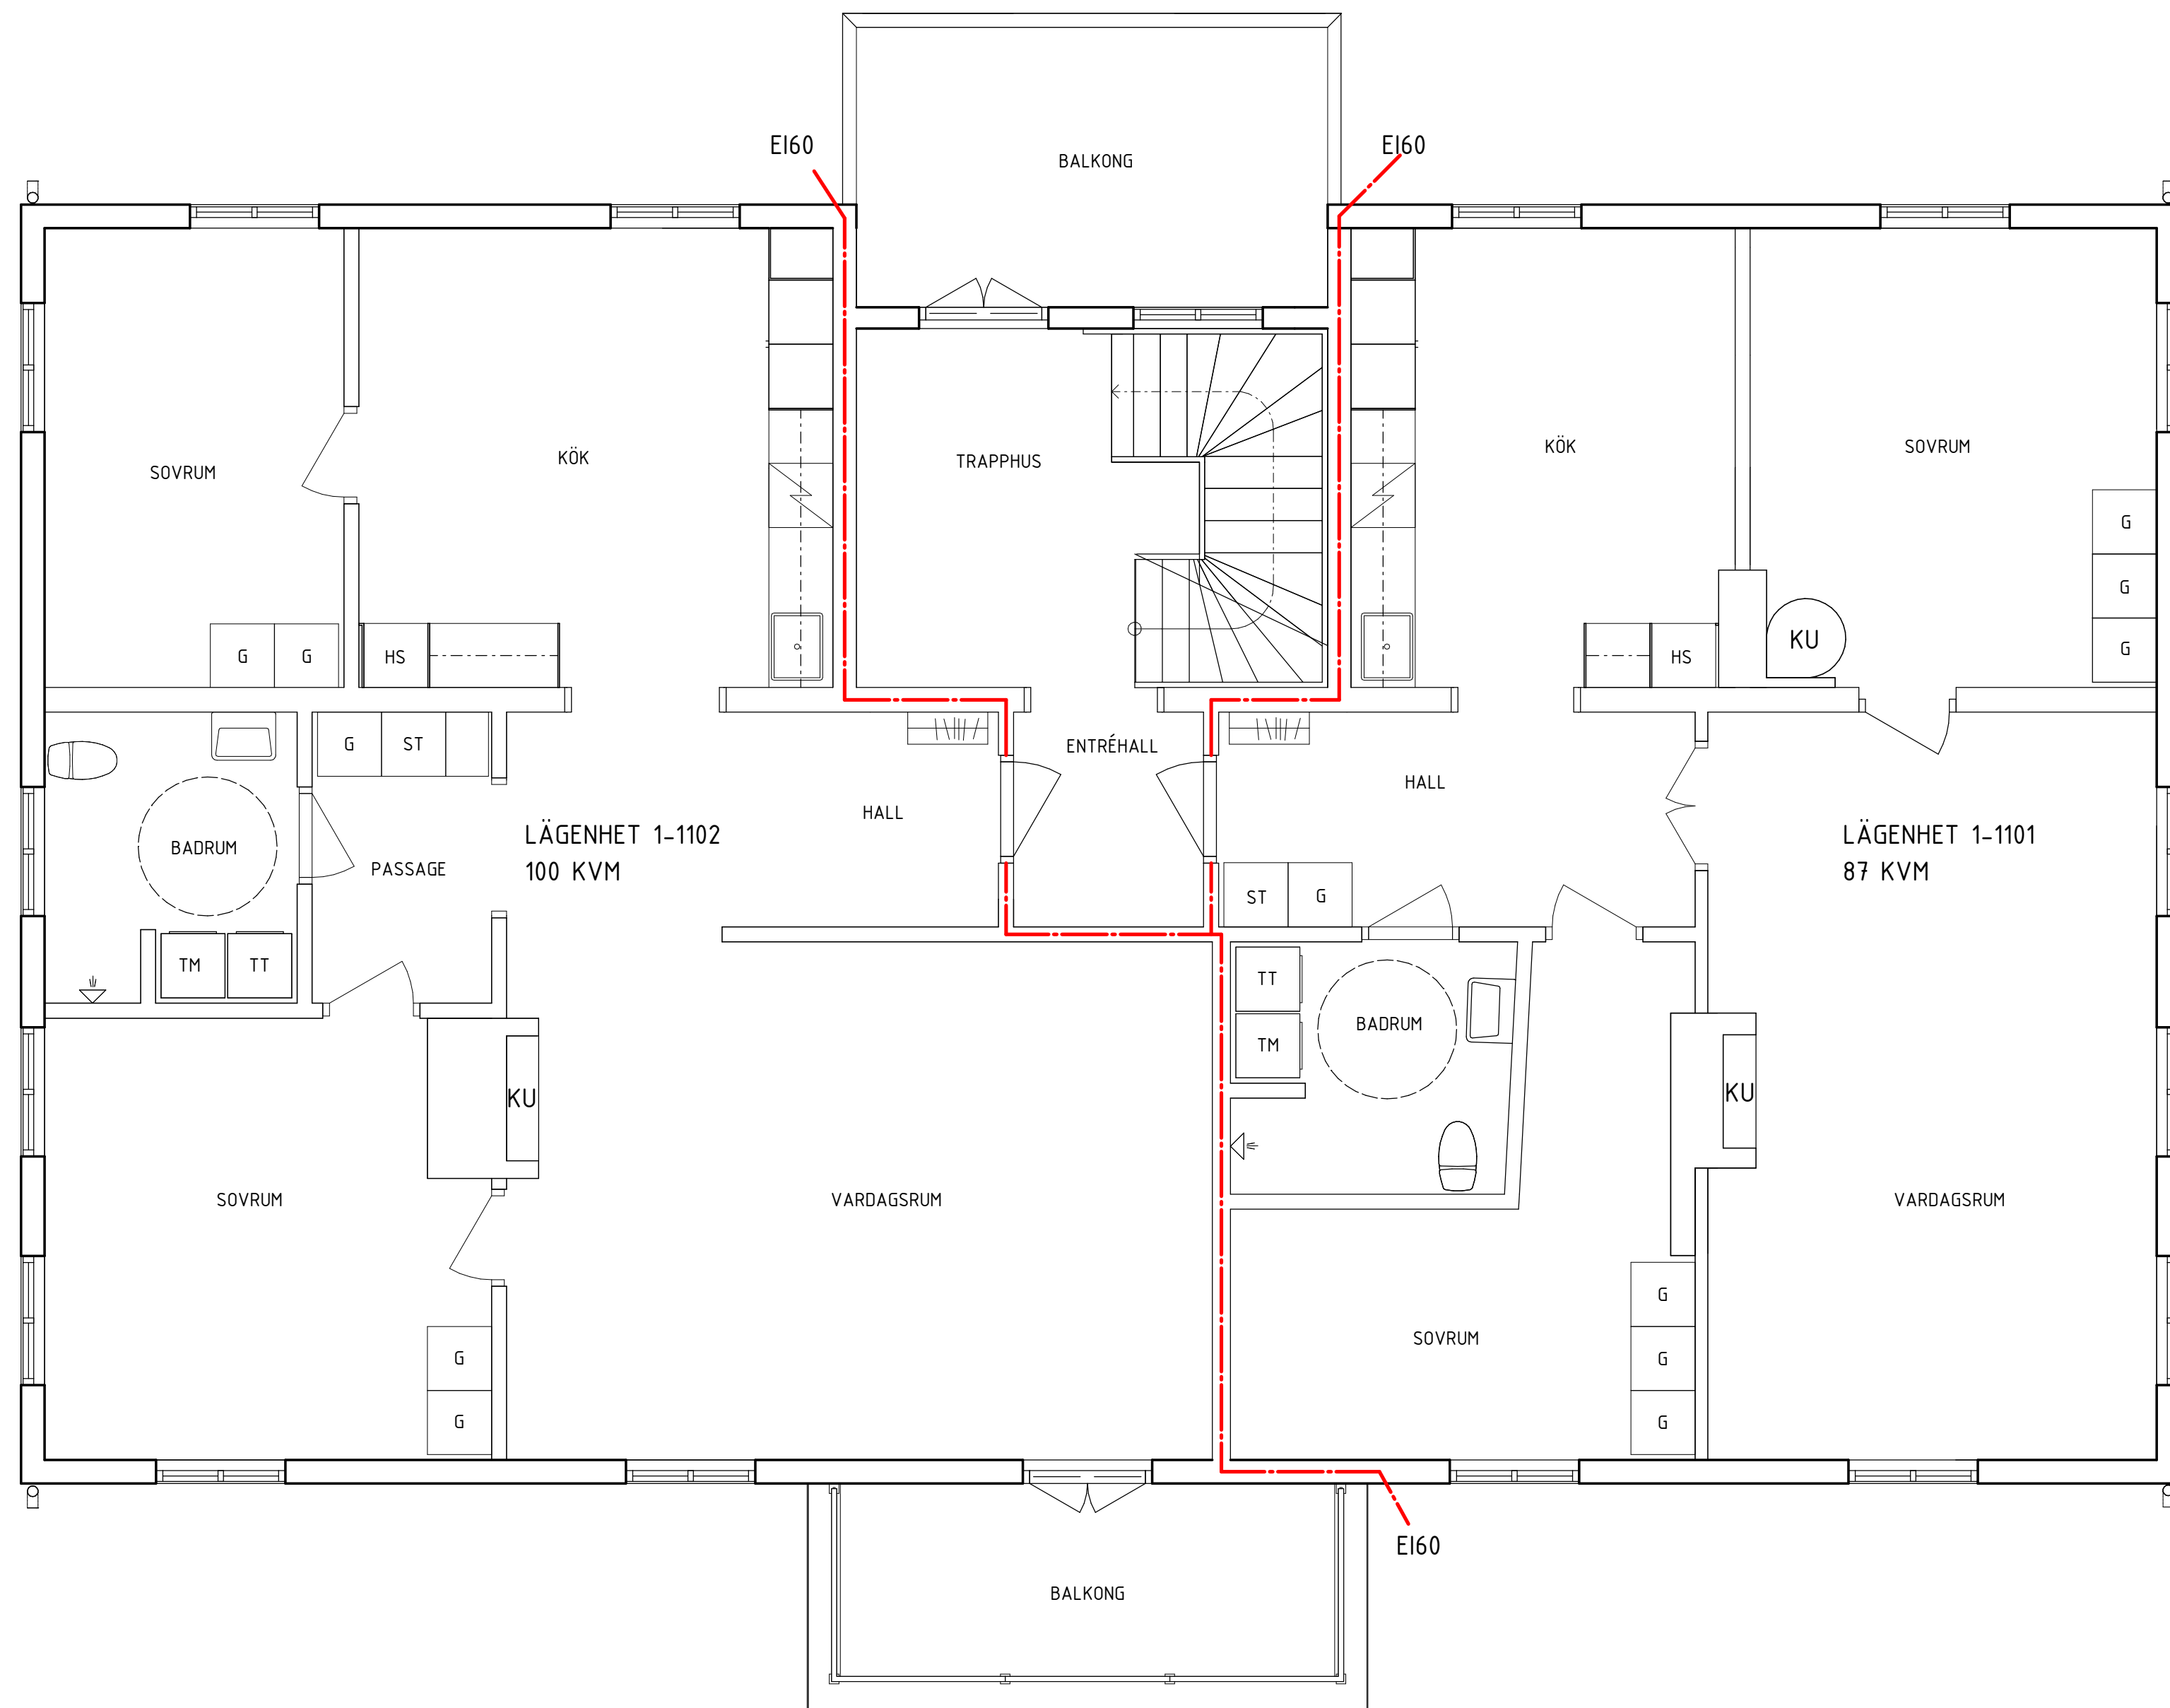

BET	ANT	ÄNDRINGEN AVSER	SIGN	DATUM			
RELATIONSHANDLING							
ENGESBERG HERRGÅRD							
NORRLANDET 3:18							
A Arkitektgruppen i Gävle ab							
Kyrkogatan 23, 803 11 Gävle Tel: 026 - 54 18 40							
UPPDRAG N 2001600	RITAD/KONSTR. AV S. ANDERSSON	HANDLAGGARE F. MINICZ					
DATUM 2023-06-20	ANSVARIG N. SIMONSSON						
OMBYGGNATION HERRGÅRDEN							
PLAN 2							
SKALA A1 1:50 A3 1:100	NUMMER A-48.1-01-200			BET			